




ANSICHT NORD-OST

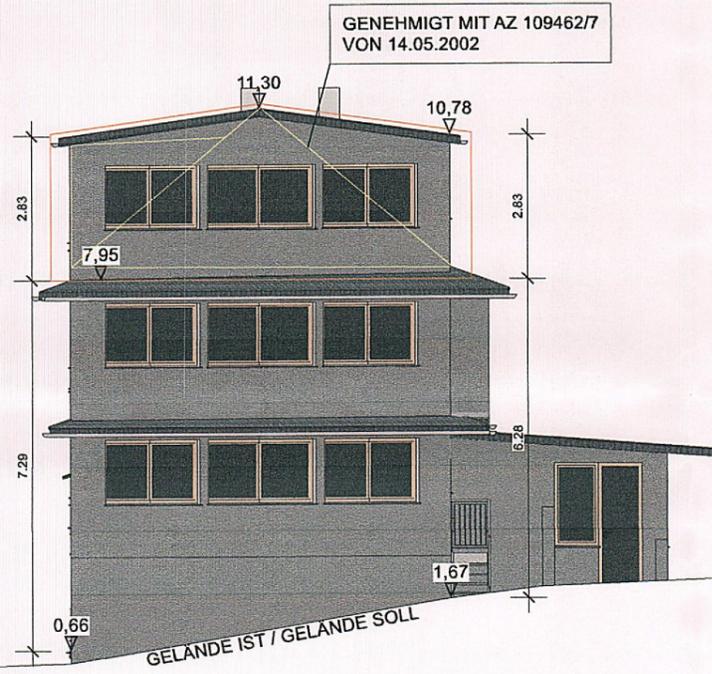


ANSICHT SÜD-OST

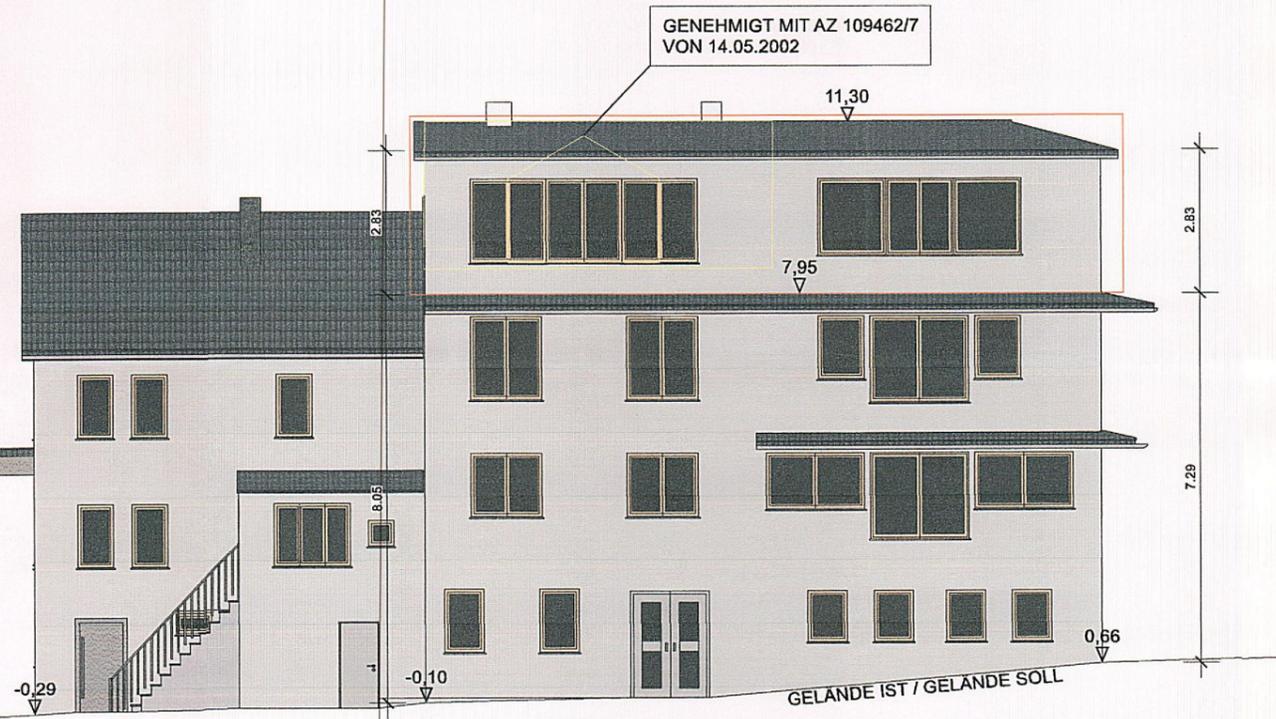

ANSICHT NORD-WEST

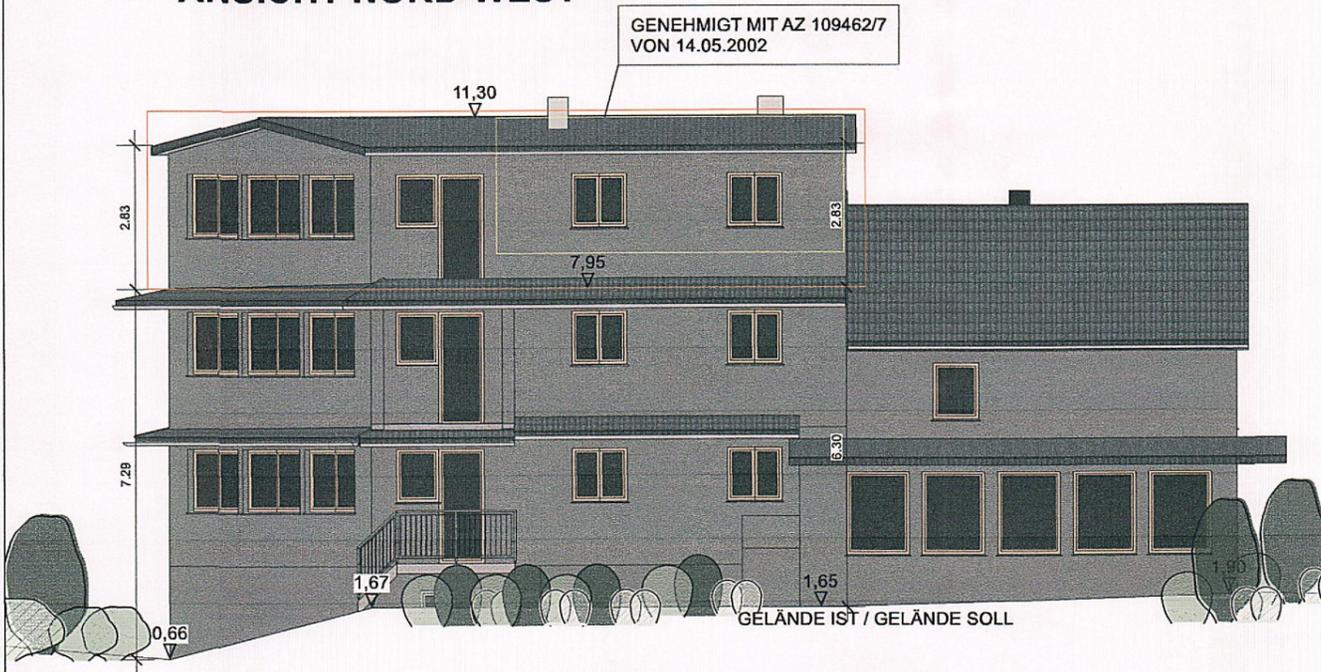

ANSICHT SÜD-WEST

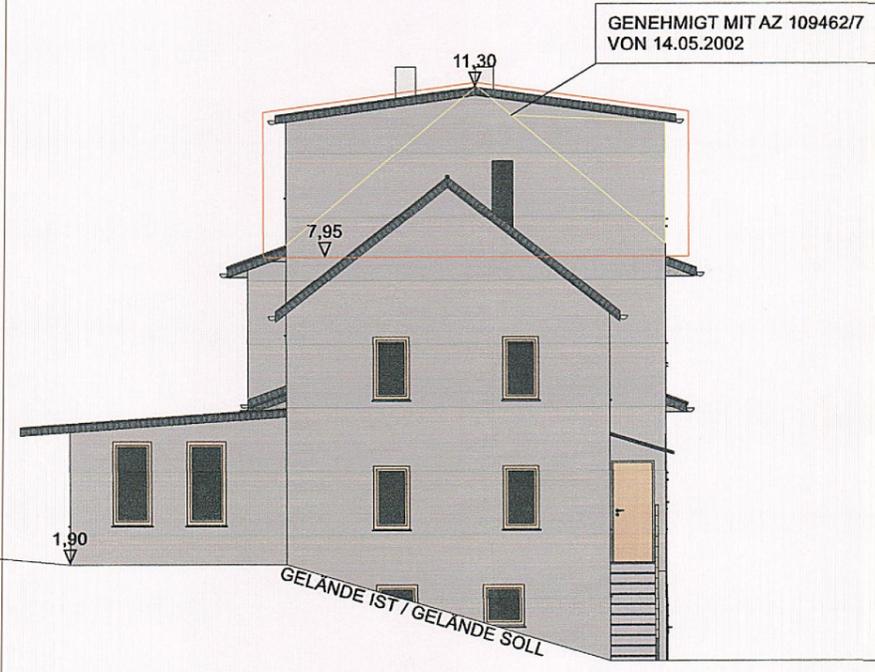

ACHTUNG:
Dieser Plan wurde gem. örtlichem Aufmaß bzw. nach Bestandsplänen erstellt.
Einzelne Maßabweichungen sind möglich!

Alle Höhenangaben sind vor Ausführungsbeginn eigenverantwortlich zu prüfen.

Die angegebenen Tür- und Fensterhöhen beziehen sich auf Oberkante Fertigfußboden.

Die Baueingabeplanung ist keine Ausführungsplanung. Eventuelle Änderungen durch z. B. statische Nachträge sind in die Ausführungsplanung aufzunehmen.

NEU
 BESTAND
 ABRUCH

ARCHITEKTURBÜRO

DIPL. ING. CHRISTOF
HEIL
ARCHITEKT UND INNENARCHITEKT

Architekturbüro
Dipl. Ing. Christof Heil
Borngasse 10
56355 Nastätten

info@architekt-heil.com
www.architekt-heil.com
tel: 06772 3333
fax: 06772 3158

BAUANTRAG

PROJEKT
Umbau eines bestehenden Wohnhauses
Oberstraße 9
56379 Oberwies

BAUHERR
[Redacted]

PLANINHALT
ANSICHT NORD-OST
ANSICHT SÜD-OST
ANSICHT NORD-WEST
ANSICHT SÜD-WEST

DATUM: 01.10.2024
GEZEICHNET: MO
MAßSTAB: 1 : 100
BLATTGRÖßE: DIN A2
BLATT-NR.: BA - 06

GEÄNDERT:

DER BAUHERR:
[Redacted]

DER PLANVERFASSER:
[Signature]