

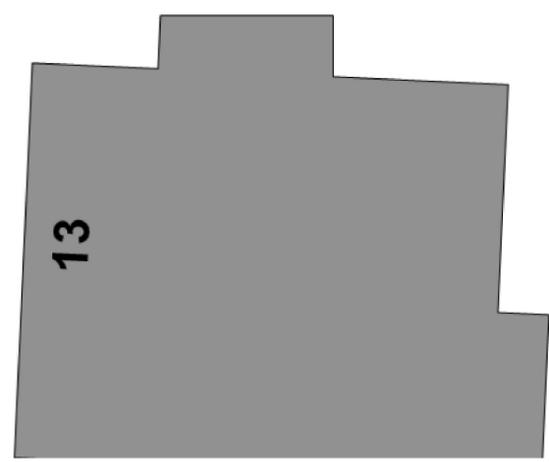


EMSER STRASSE

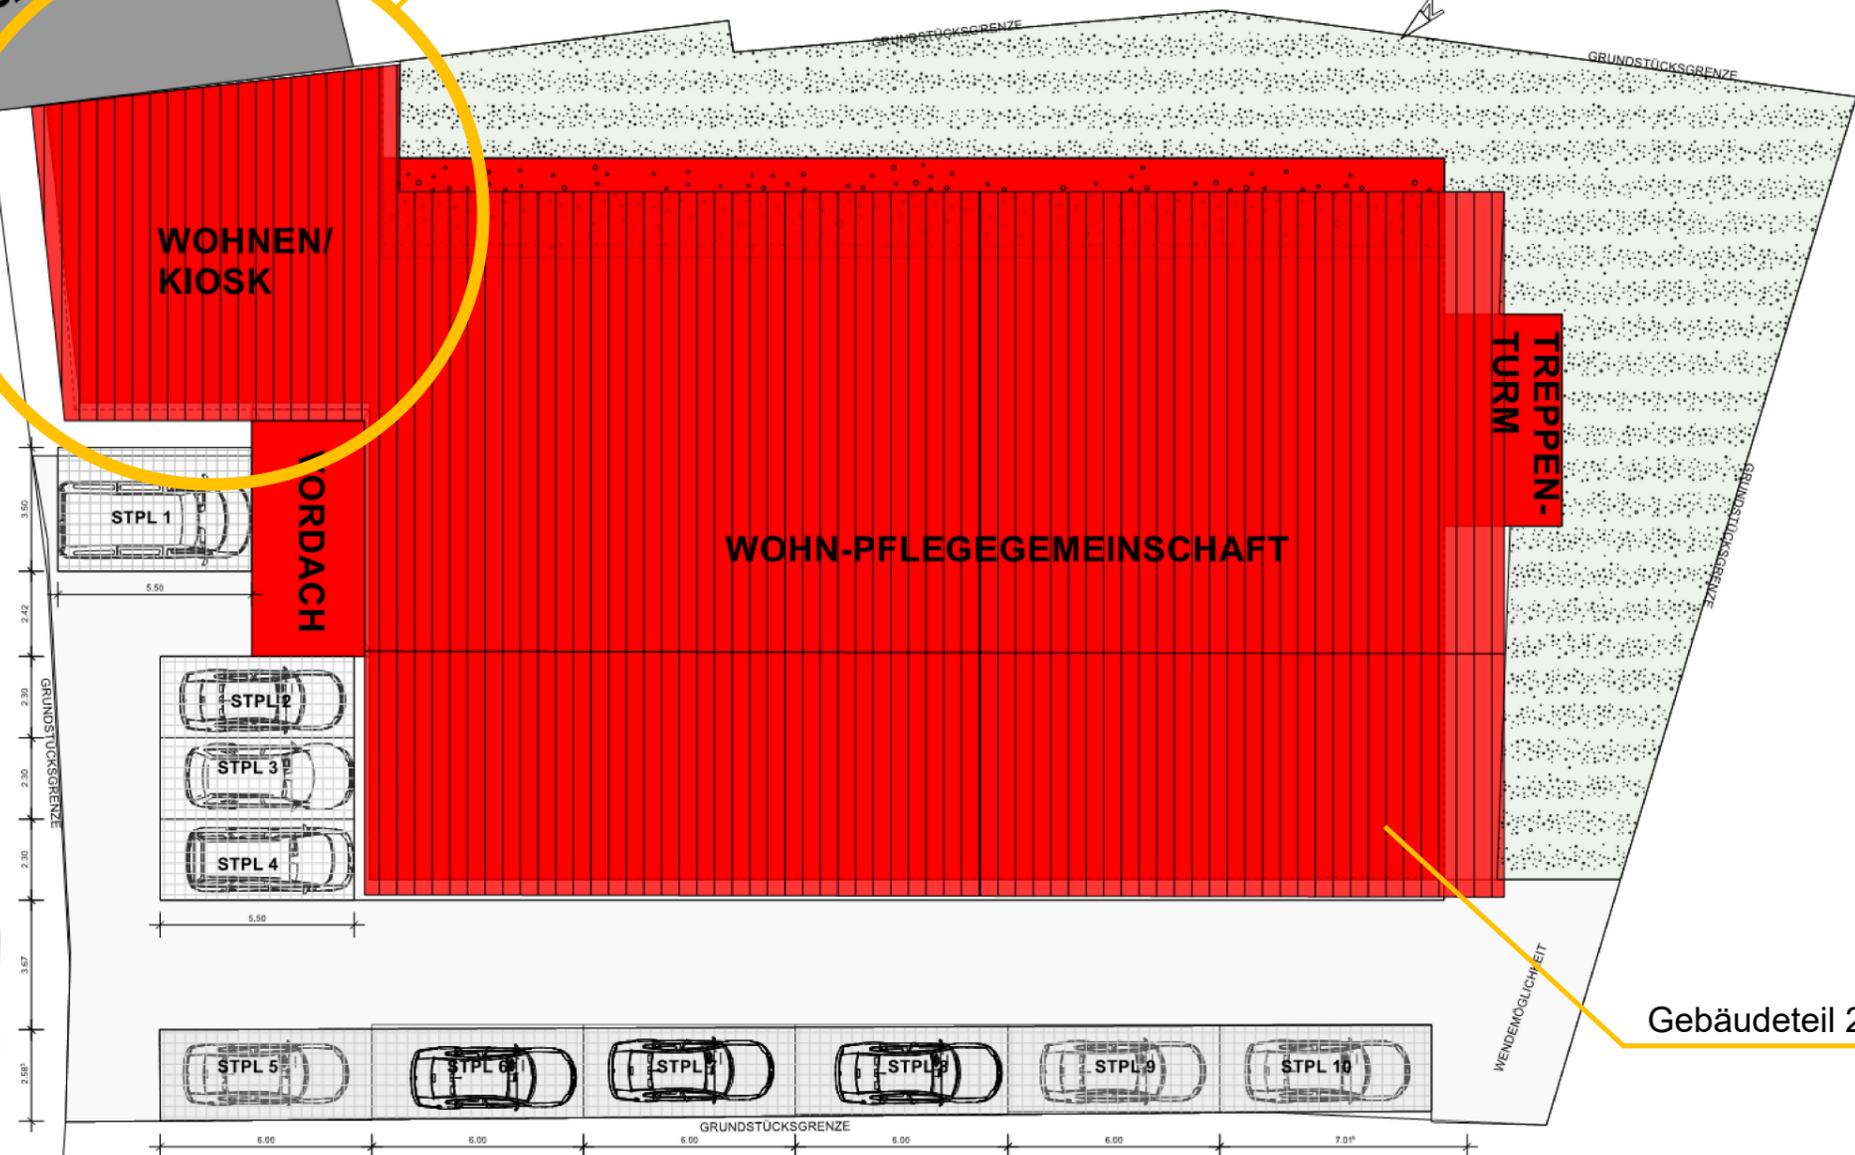

# FREIFLÄCHEN - UND STELLPLATZPLAN

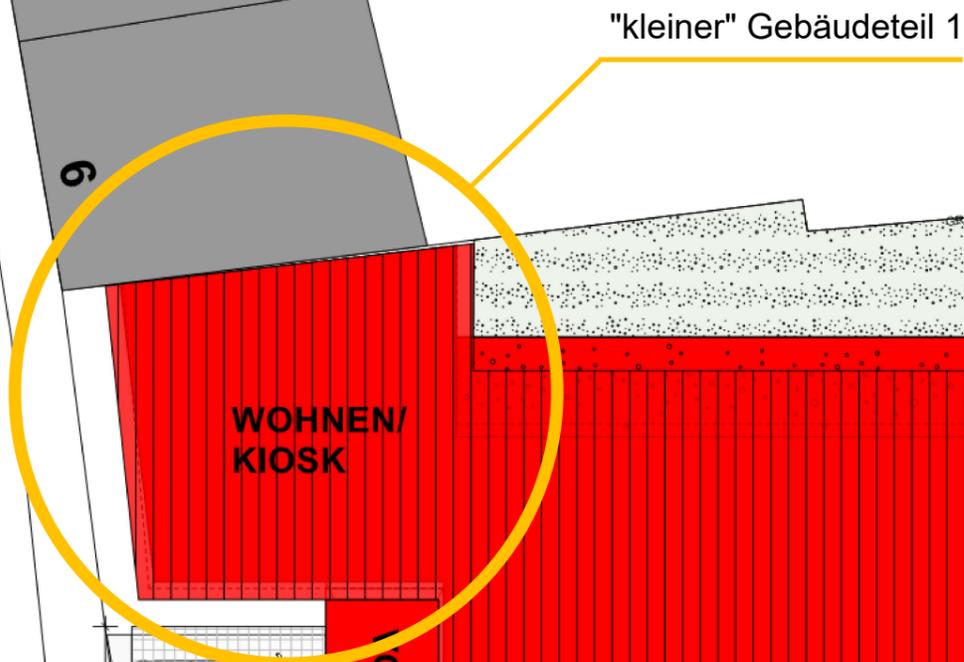

**ACHTUNG:**  
Dieser Plan wurde gem. örtlichem Aufmaß bzw. nach Bestandsplänen erstellt.  
Einzelne Maßabweichungen sind möglich!

Alle Höhenangaben sind vor Ausführungsbeginn eigenverantwortlich zu prüfen.

Die angegebenen Tür- und Fensterhöhen beziehen sich auf Oberkante Fertigfußboden.

Die Baueingabeplanung ist keine Ausführungsplanung. Eventuelle Änderungen durch z. B. statische Nachträge sind in die Ausführungsplanung aufzunehmen.

BESTAND  
 NEU  
 ABBRUCH



Architekturbüro  
Dipl. Ing. Christof Heil  
Borngasse 10  
56355 Nastätten  
info@architekt-heil.com  
www.architekt-heil.com  
tel: 06772 3333  
fax: 06772 3158

## BAUANTRAG

**PROJEKT**  
Umbau und Aufstockung eines Geschäftsgebäudes zu betreutem Wohnen und Wohnen  
[Redacted]  
Emser Straße 11  
56377 Nassau

**BAUHERR**  
[Redacted]

**PLANINHALT**  
STELLPLATZ-UND FREIFLÄCHENPLAN

DATUM: 31.10.2024	MASSSTAB: 1:100
GEZEICHNET: mh	BLATTFORMAT: DIN A1
	BLATT-NR.: BA - 07

**GEÄNDERT:**

**DER BAUHERR:**  
[Redacted]

**DER PLANVERFASSER:**

