


GRUNDRISS 1.OBERGESCHOSS

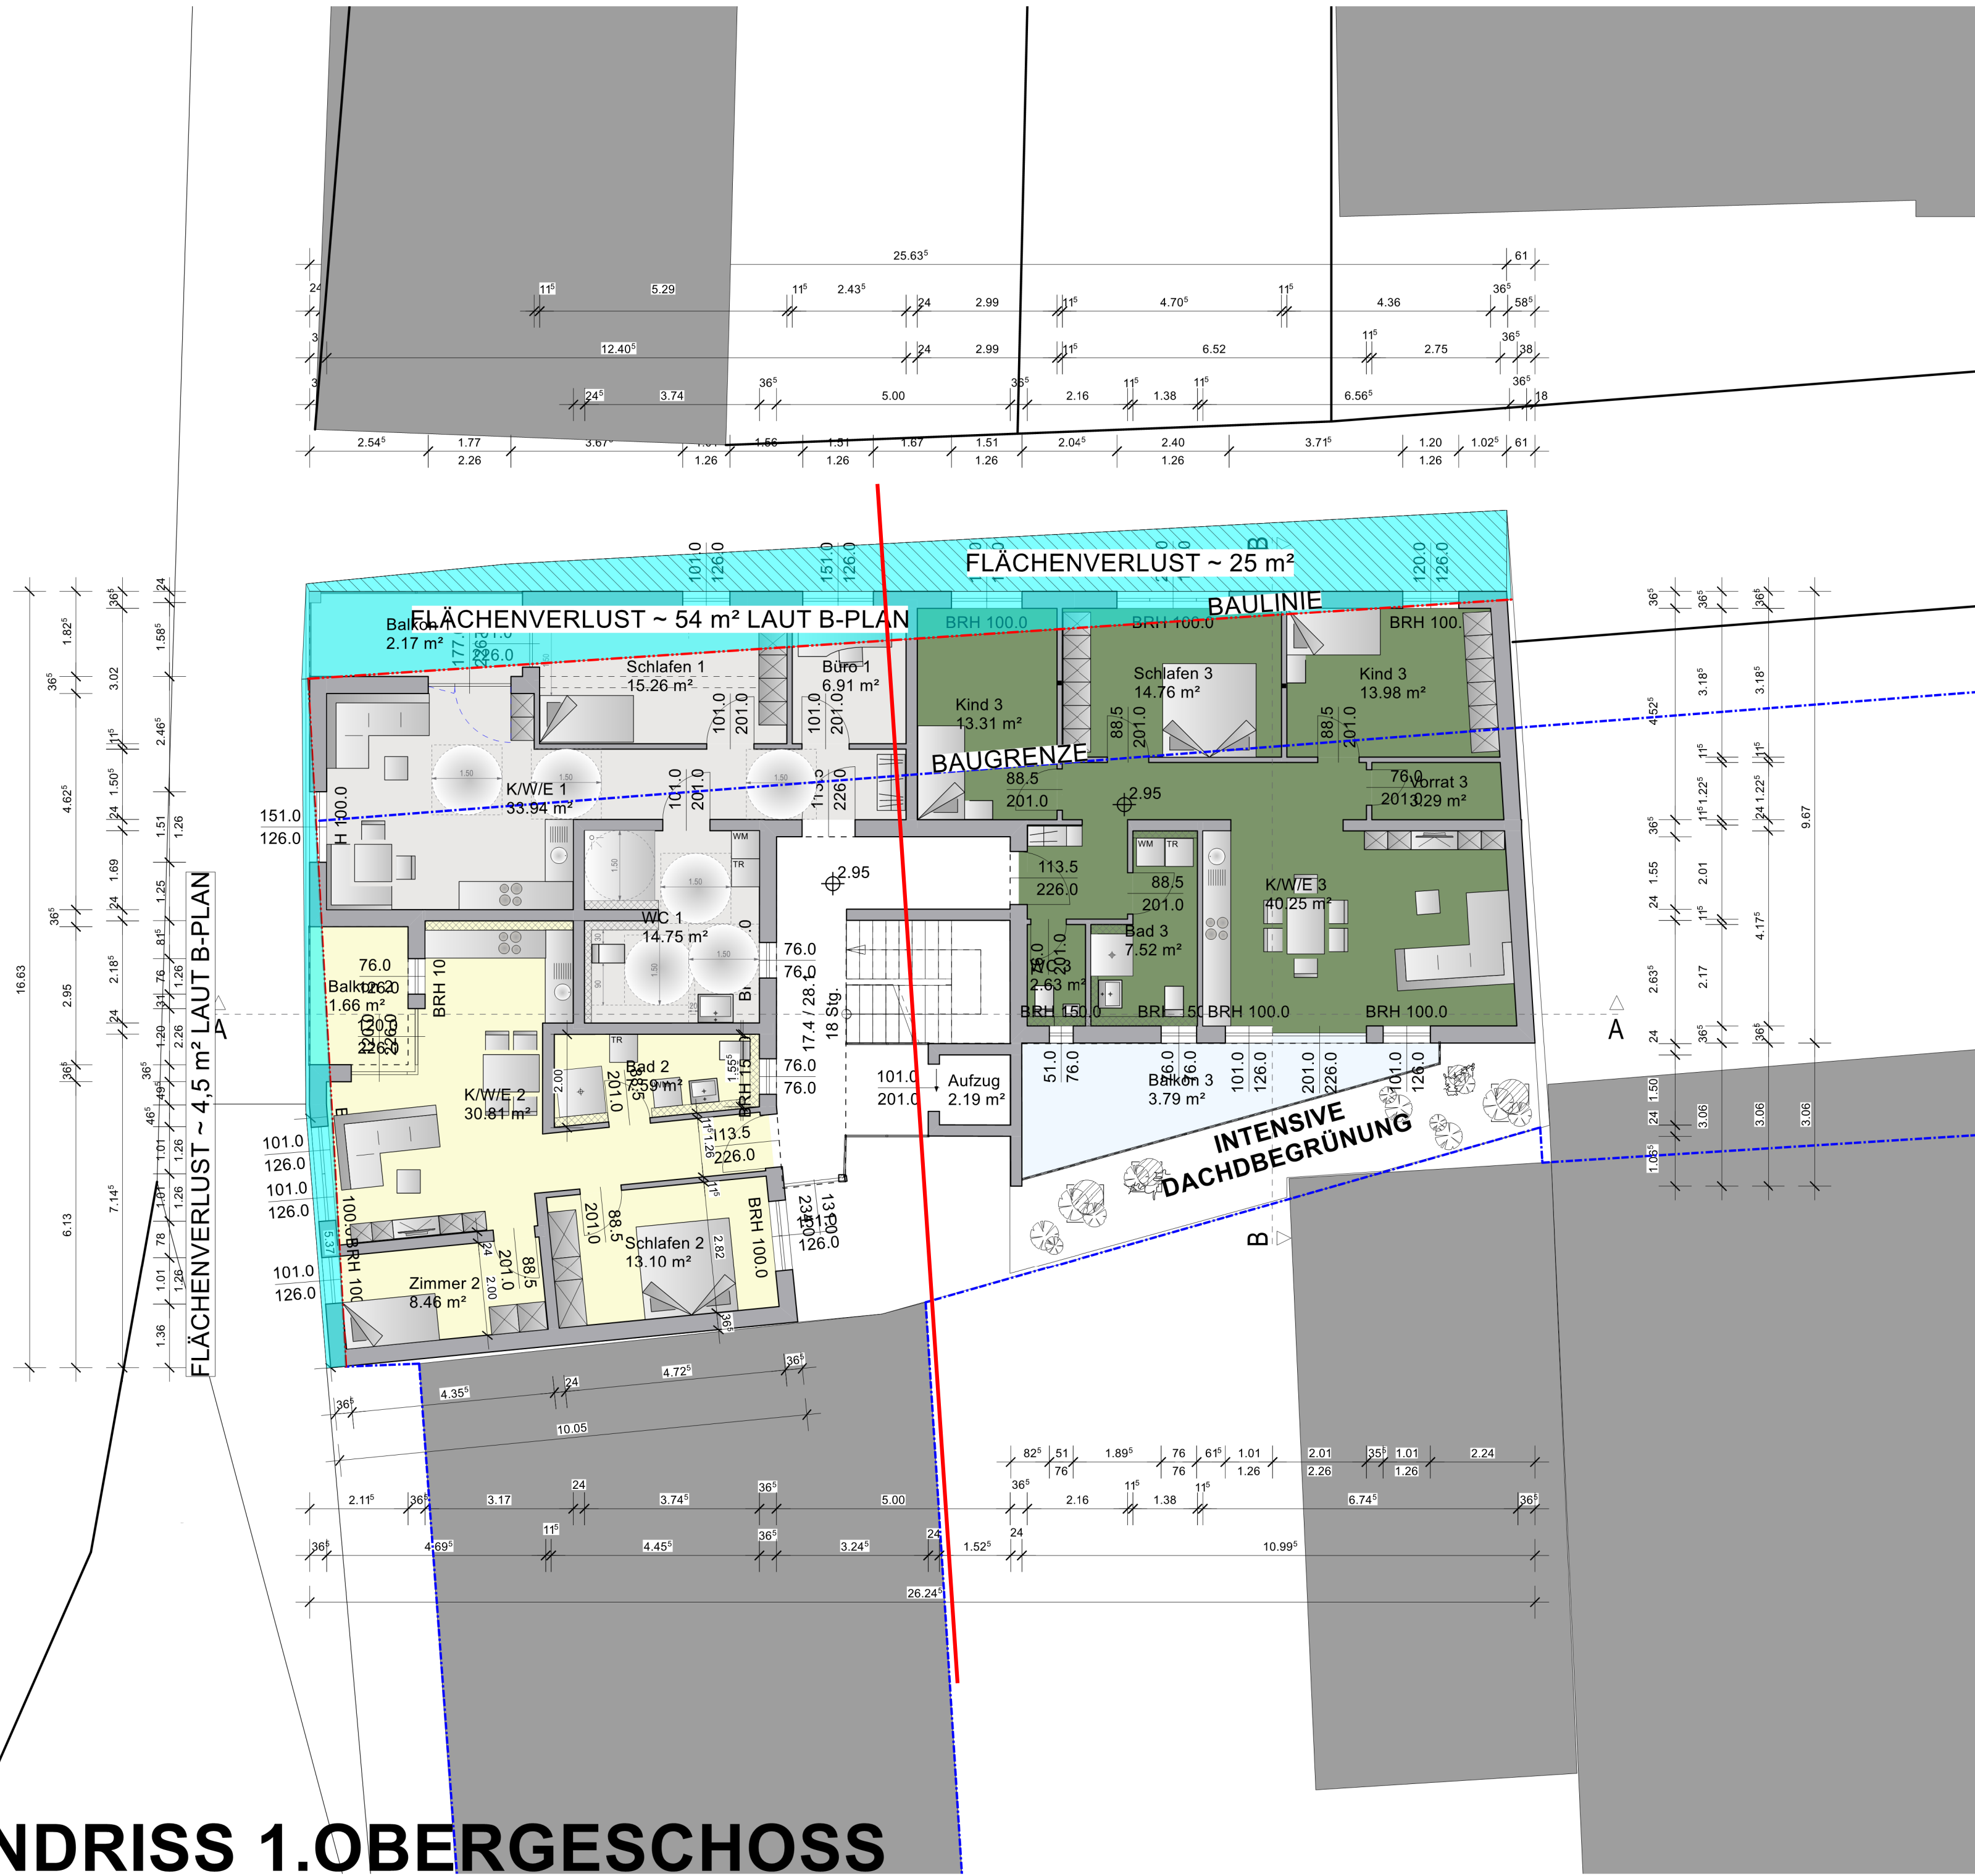


ACHTUNG:
Dieser Plan wurde gem. örtlichem Aufmaß bzw.
nach Bestandsplänen erstellt.
Einzelne Maßabweichungen sind möglich!

Alle Höhenangaben sind vor Ausführungsbeginn
eigenverantwortlich zu prüfen.

Die angegebenen Tür- und Fensterhöhen beziehen
sich auf Oberkante Fertigfußboden.

Die Baueingabeplanung ist keine Ausführungs-
planung. Eventuelle Änderungen durch z. B.
statische Nachträge sind in die Ausführungsplanung
aufzunehmen.

NEU

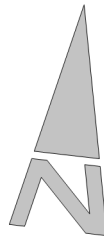

ARCHITEKTURBÜRO

CHRISTOF
HEIL
ARCHITECT UND INGENIEURARCHITECT

Architekturbüro
Dipl. Ing. Christof Heil
Borngasse 10
56355 Nastätten

info@architekt-heil.com
www.architekt-heil.com
tel: 06772 3333
fax: 06772 3158

BAUANTRAG

PROJEKT
Neubau eines Mehrfamilienhauses
Amtsstraße 2
56377 Nassau

BAUHERR
Michael Pfaff
Hohe-Lay-Straße 20
56377 Nassau

PLANINHALT

GRUNDRISS 1.OBERGESCHOSS

DATUM:	04.03.2025	MAßSTAB:	1 : 100
GEZEICHNET:	mh / MO	BLATTGRÖßE:	DIN A2
		BLATT-NR.:	BA - 02

GEÄNDERT:

DER BAUHERR:

DER PLANVERFASSER:

