

ABSTANDSFLÄCHENPLAN


227/14

Amtsstraße

217/7

zul. 3 Vollgeschosse (III + D)

zul. 2 Vollgeschosse (II + D)

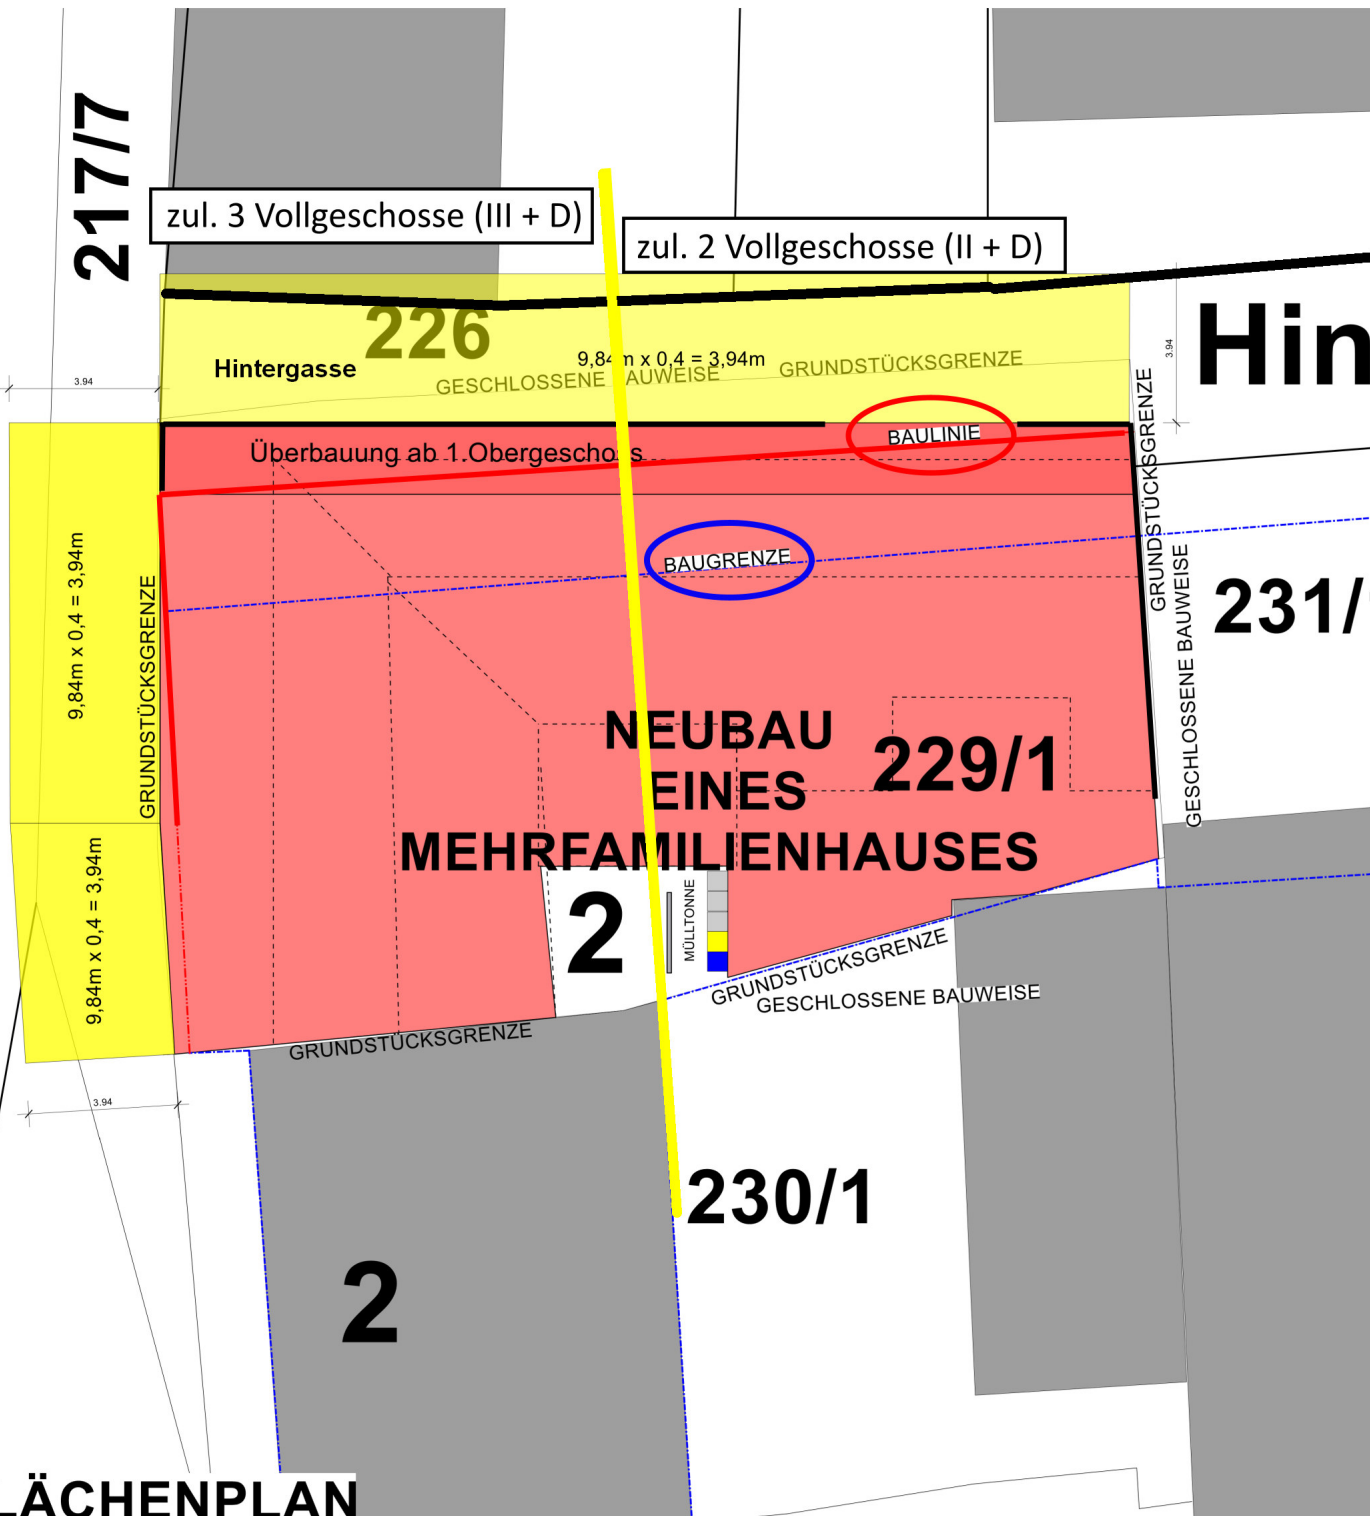

ACHTUNG:
Dieser Plan wurde gem. örtlichem Aufmaß bzw.
nach Bestandsplänen erstellt.
Einzelne Maßabweichungen sind möglich!

Alle Höhenangaben sind vor Ausführungsbeginn
eigenverantwortlich zu prüfen.

Die angegebenen Tür- und Fensterhöhen beziehen
sich auf Oberkante Fertigfußboden.

Die Baueingabeplanung ist keine Ausführungs-
planung. Eventuelle Änderungen durch z. B.
statische Nachträge sind in die Ausführungsplanung
aufzunehmen.

NEU
ABSTANDSFLÄCHE

ARCHITEKTURBÜRO

CHRISTOF
HEIL
ARCHITECT

Architekturbüro
Dipl. Ing. Christof Heil
Borngasse 10
56355 Nastätten

info@architekt-heil.com
www.architekt-heil.com
tel: 06772 3333
fax: 06772 3158

BAUANTRAG

PROJEKT
Neubau eines Mehrfamilienhauses
Amtsstraße 2
56377 Nassau

BAUHERR

PLANINHALT

ABSTANDSFLÄCHENPLAN

DATUM: 21.07.2025
GEZEICHNET: mh / MO
MAßSTAB:
BLATTGRÖßE: DIN A2
BLATT-NR.: BA - 10

GEÄNDERT:

DER BAUHERR:

DER PLANVERFASSER:

