


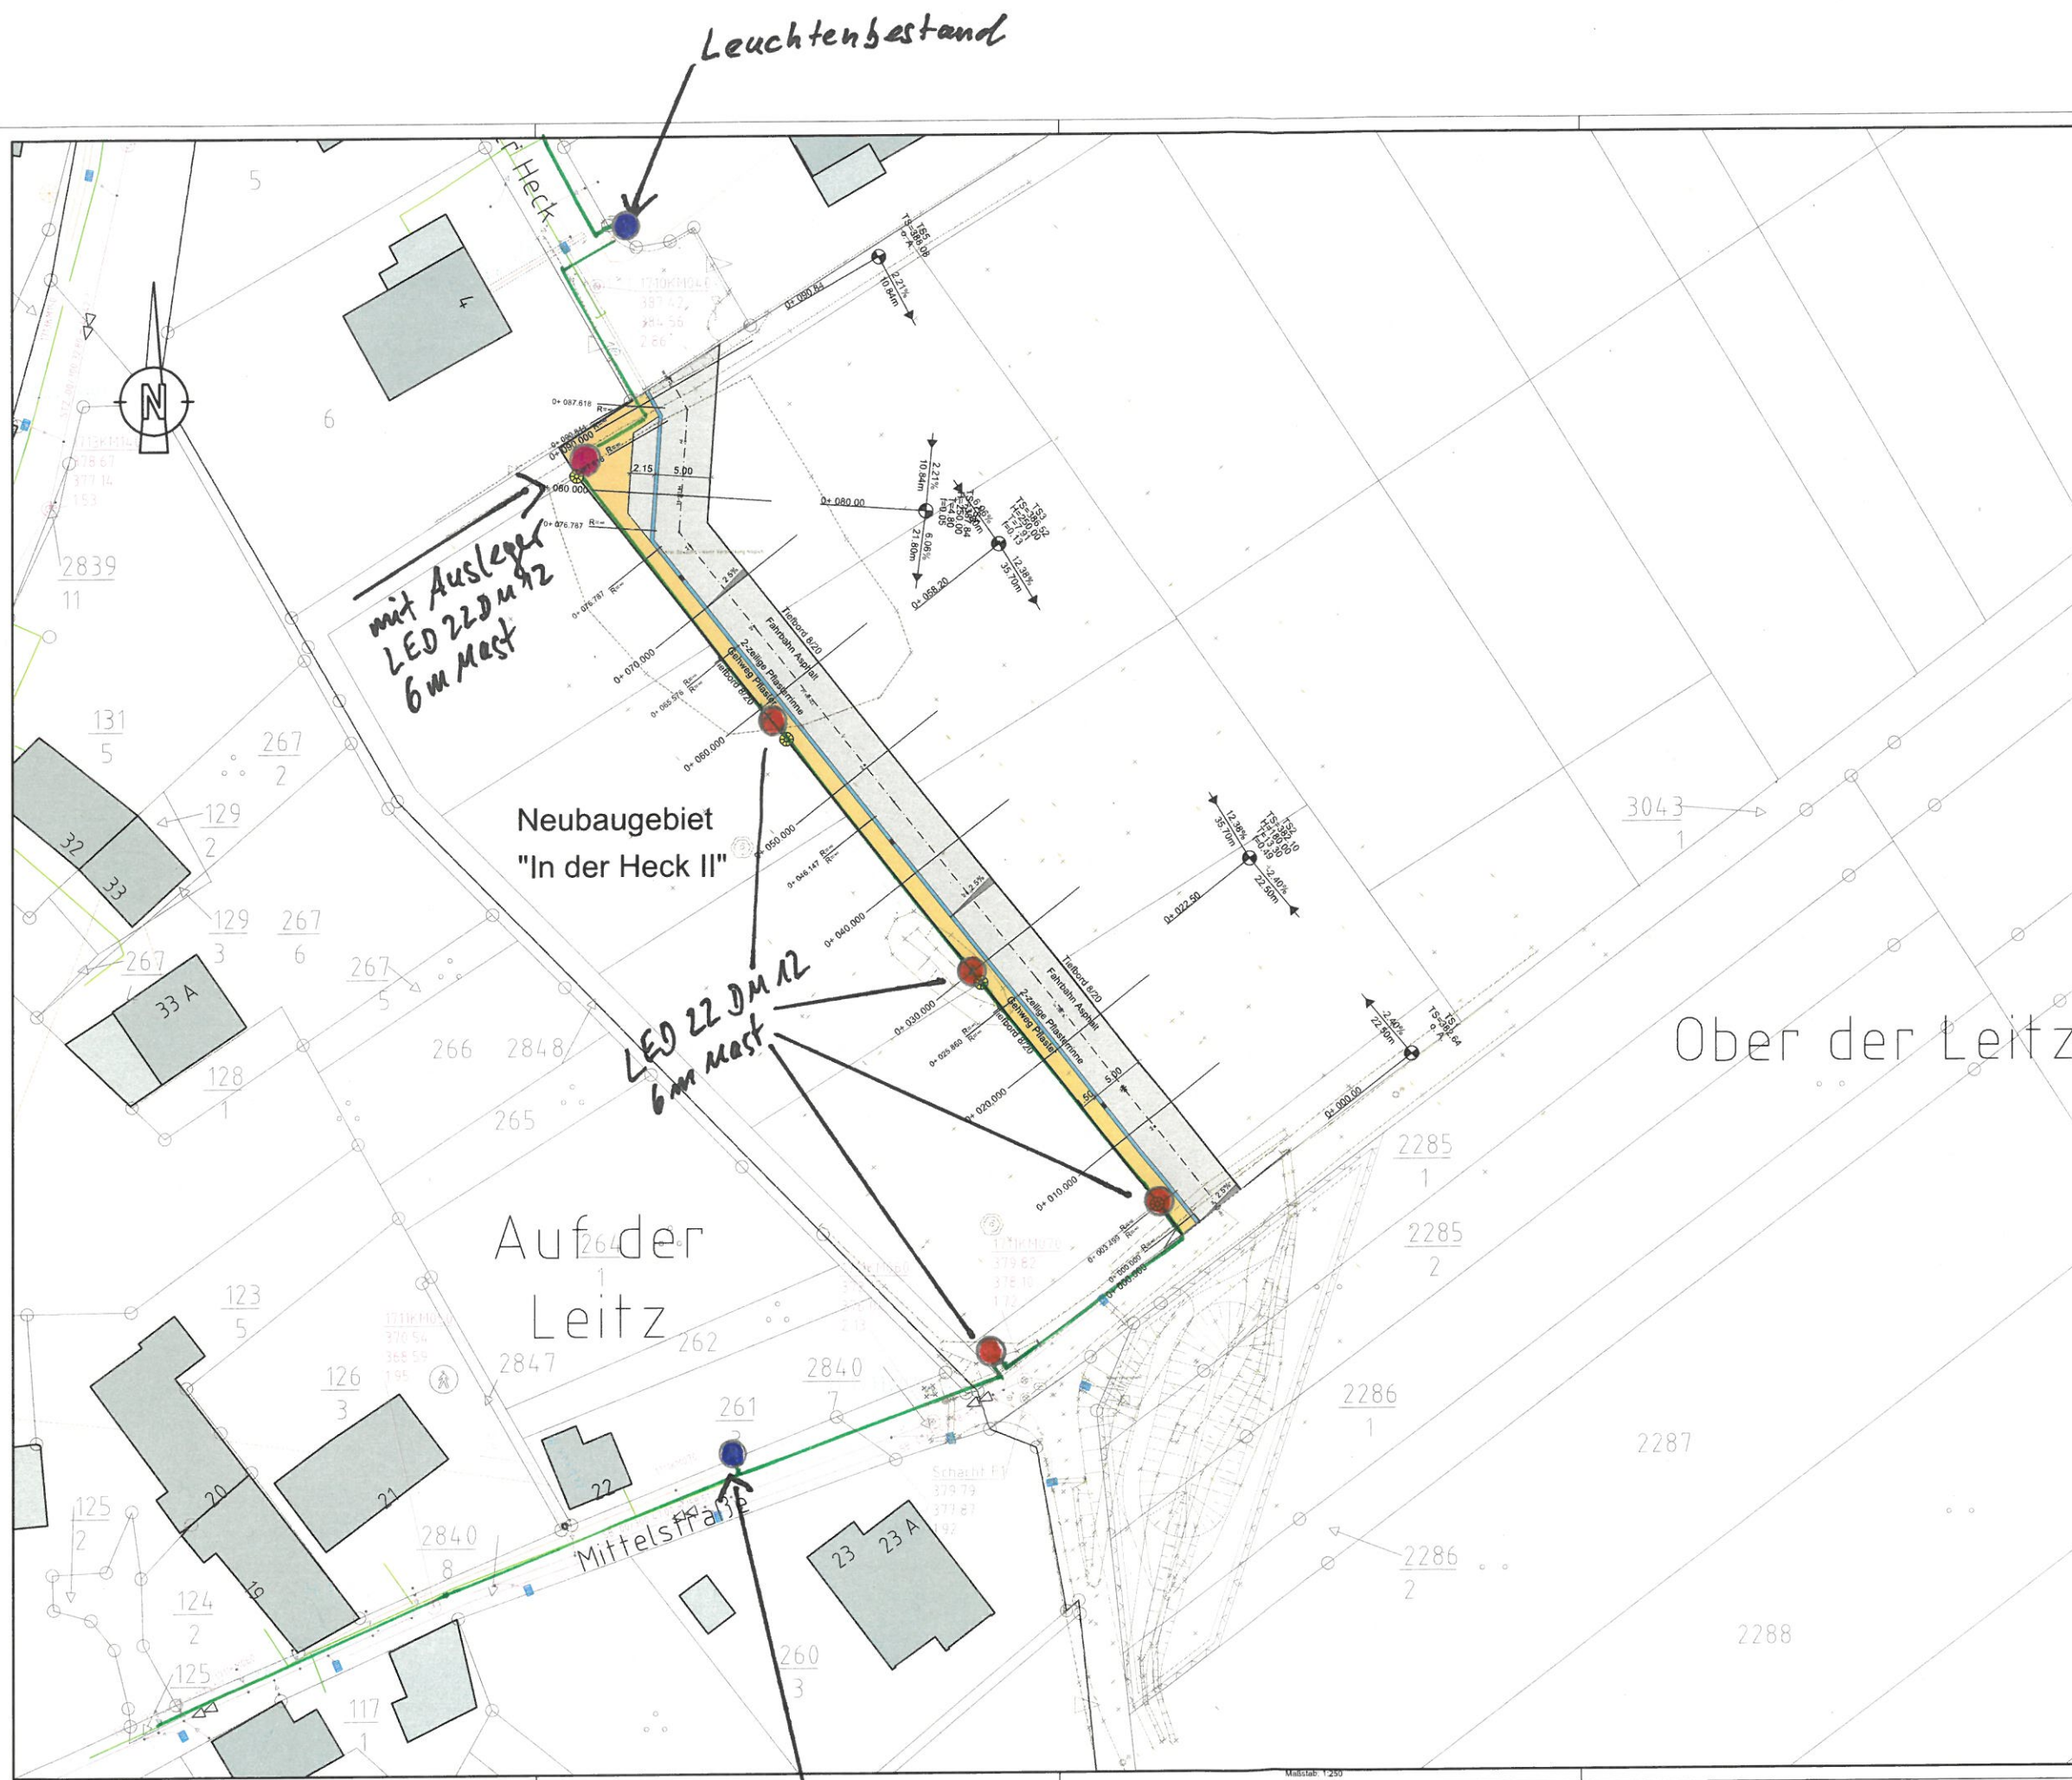

Zeichenerklärung

Urbestand	
	vom. Mauer
	vom. Zaun
	vom. Baum
	vom. Graben / Schloßdeckel
	vom. Oberflächenabfluß
	vom. Hydrant / Wasserschloß
	vom. Gasschieber
	vom. Schieber
	vom. Laterne
	vom. Polygon / Grenzpunkt
	vom. Messpunkt

Kanal	
	vom. MW-Anschluss
	vom. MW-Kanal
	vom. RW-Anschluss
	vom. RW-Kanal
	gepl. SW-Anschluss
	gepl. SW-Kanal
	gepl. RW-Anschluss
	gepl. RW-Kanal

Versorgungsträger	
	vom. Gasleitung (in Schutzrohr)
	vom. Wasserleitung (in Schutzrohr)
	vom. MSH-Kabel (in Schutzrohr mit Anker & Materialkabel)
	vom. NSP-Kabel
	vom. FTTH-System (für Glasfaser)
	vom. Stromkabel außer Betrieb
	vom. Telekommunikationsleitung
	vom. Beleuchtungskabel
	gepl. Wasserleitung

Planung	
	gepl. Tangentialpunkt
	gepl. Hochpunkt
	gepl. Tiefpunkt
	gepl. Querschnitt

Planung	
	gepl. Fahrbahn
	gepl. Straße mit Abfuhr
	gepl. Straße mit Abfuhr
	gepl. Parkplatz / Planstell
	gepl. Gehweg
	gepl. Baum
	gepl. Laterne

KOORDINATENSYSTEM: ETRS89-UTM28N
LAGESTADT: G872000
HOHENANSCHESS: D4442914
DATUM VERMESSUNG: 11/2022
VERMESSER: H. Kuhn

DAS AMTLICHE KATASTER DIENT LEDIGLICH ALS ORIENTIERUNGSHILFE. FÜR DIE LAGEGENAUIGKEIT KANN KEINE GEWÄHR ÜBERNOMMEN WERDEN.

SAMTLICHE VERSORGUNGSLEITUNGEN WURDEN DURCH DIE VERSORGUNGSTRÄGER BEREITGESTELLT UND IN DEN BESTANDSPLAN ÜBERNOMMEN. FÜR DIE LAGE- UND HOHENGENAUIGKEIT KANN KEINE GEWÄHR ÜBERNOMMEN WERDEN.

Index	Grund der Änderung	Datum	Name

Ehinger Straße 14
53474 Bad Neuenahr-Ahrweiler
Telefon: 02641 - 91189-0
Telefax: 02641 - 91189-99
E-Mail: info@b-becker.com
www.b-becker.com

Berthold Becker
Büro für Ingenieur- und Tiefbau GmbH seit 1954

VG BEN, OG Winden
Neubaubereich "In der Heck II"
in Winden

Lageplan BG "In der Heck II" Straßenplanung Baustraße		Anlage E05	Blatt 1
Datum	gezeichnet	beurteilt	geprüft
22.01.2025	22.01.2025	17.08.2025	22.10.2021
Name	J. Spahr	J. Spahr	Dati
Ok Datum: Bad Neuenahr-Ahrweiler, den 17.02.2025			
Der Bauherr:		Der Planer:	

Blattgröße: 0.950 m x 0.590 m = 0.561 m²